




KELLER

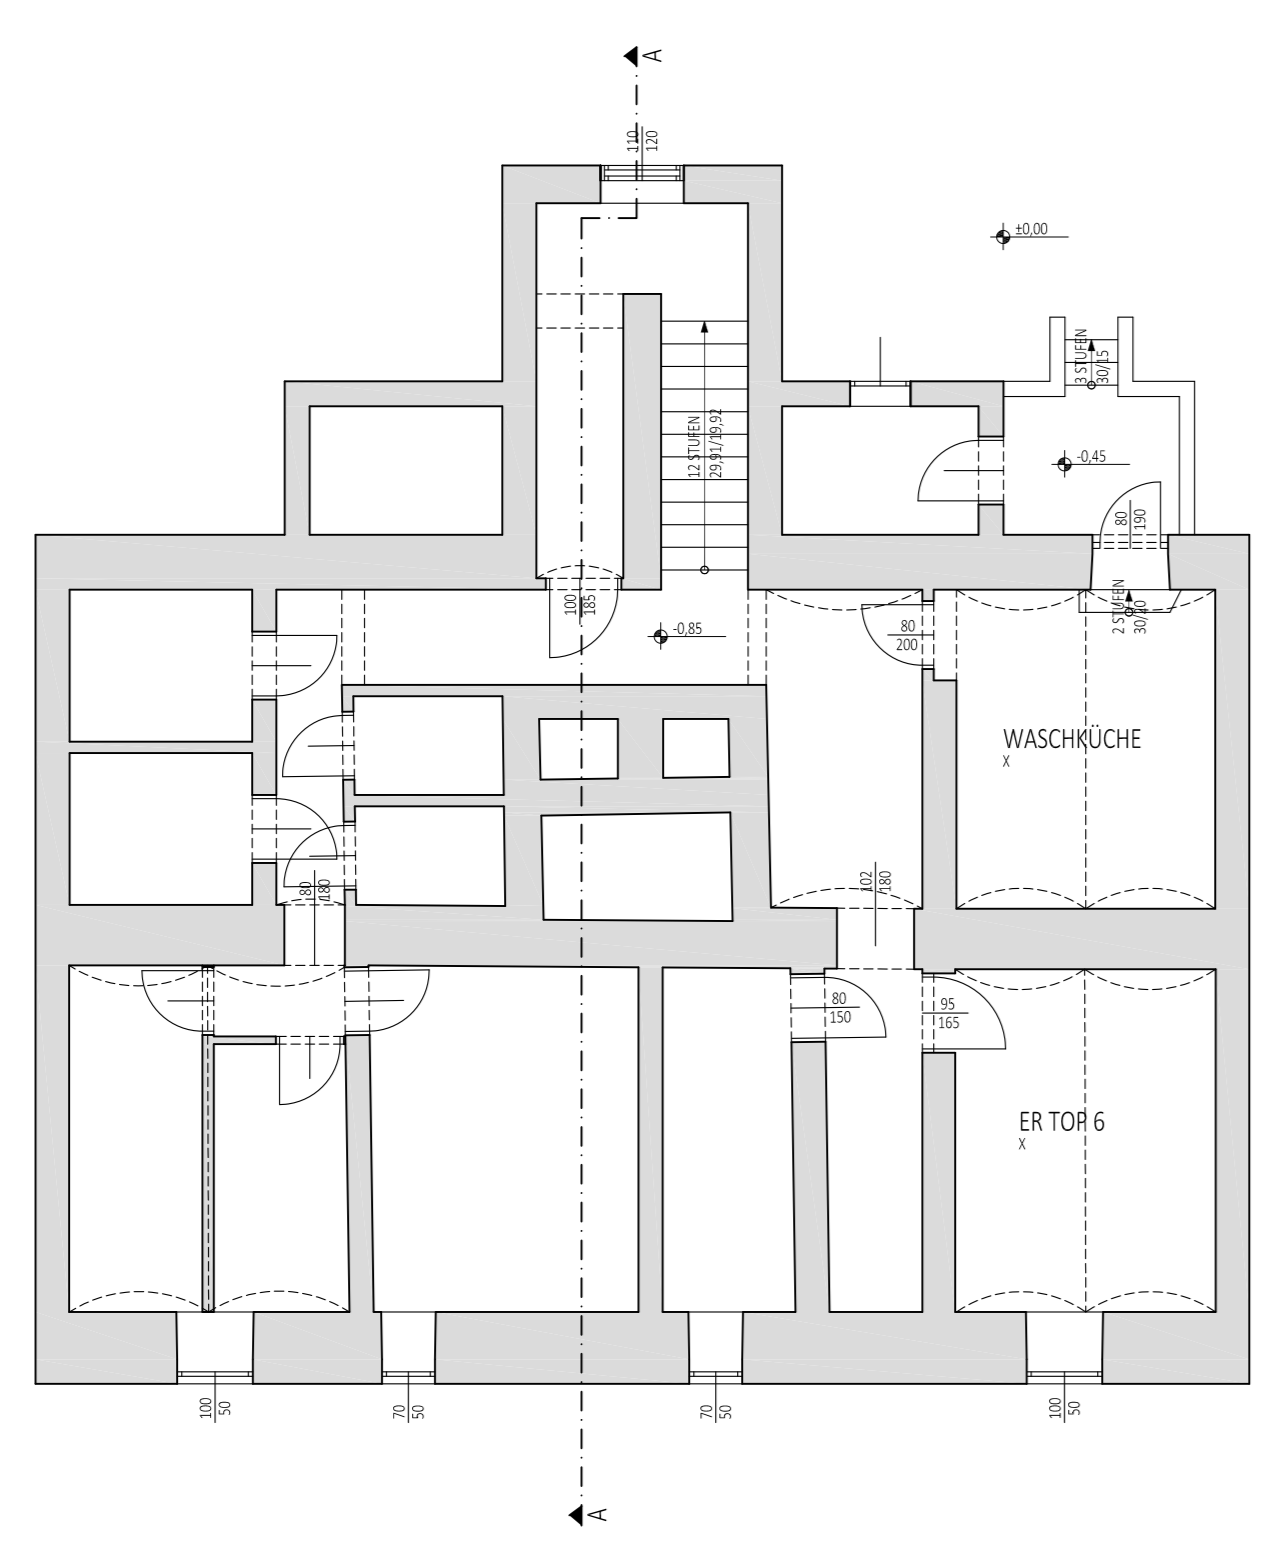


ERDGESCHOSS

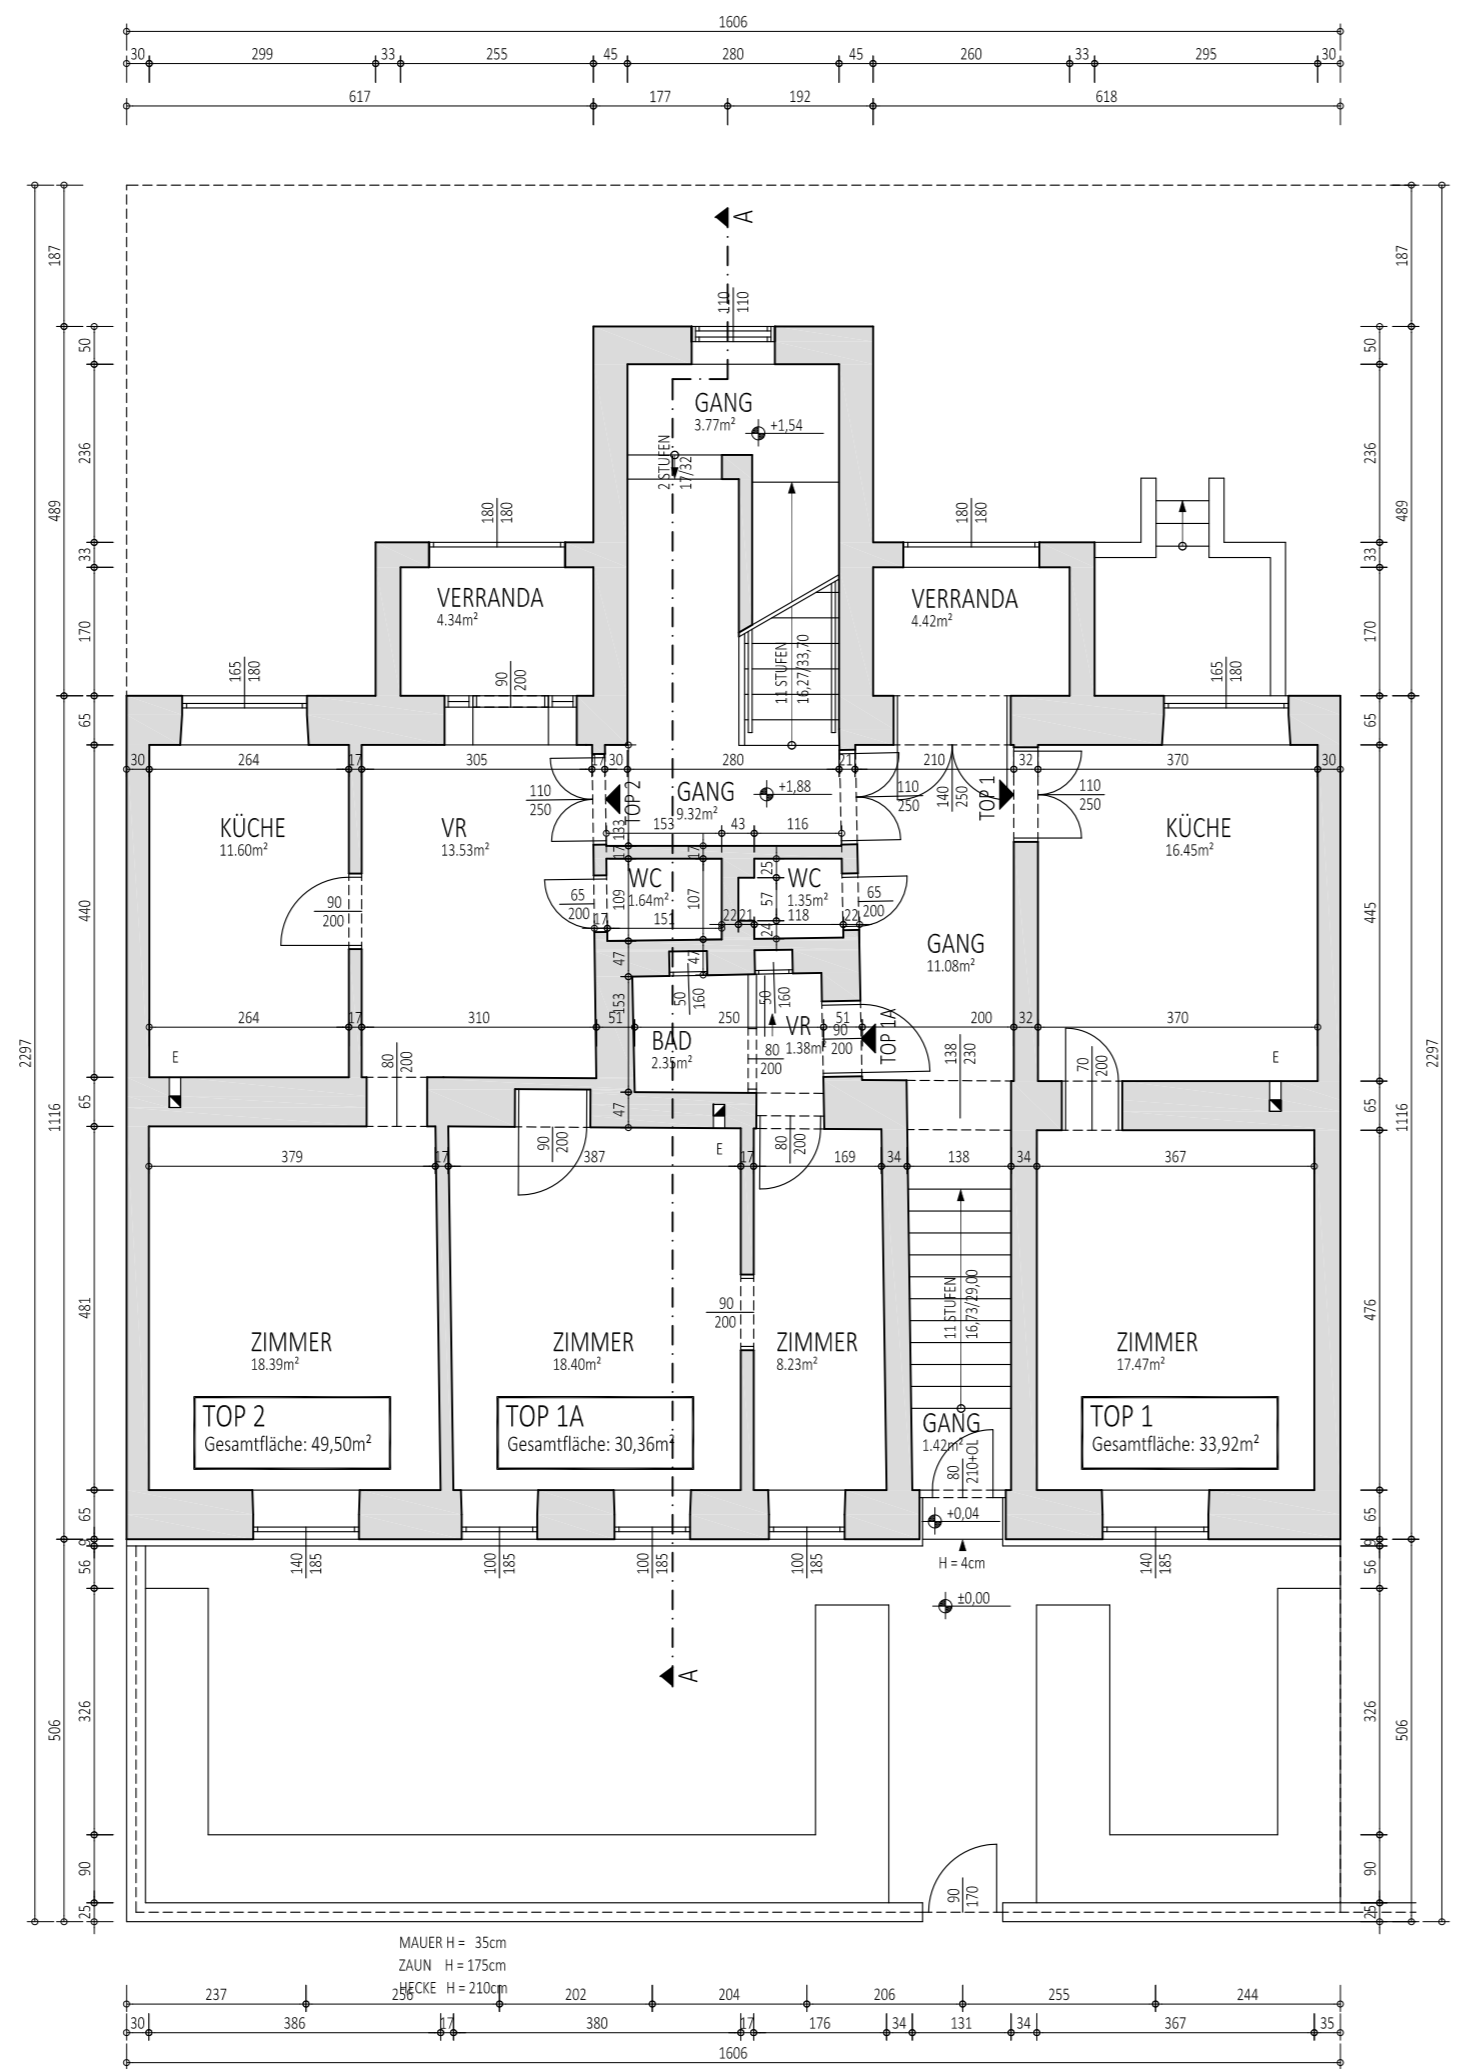


1.STOCK

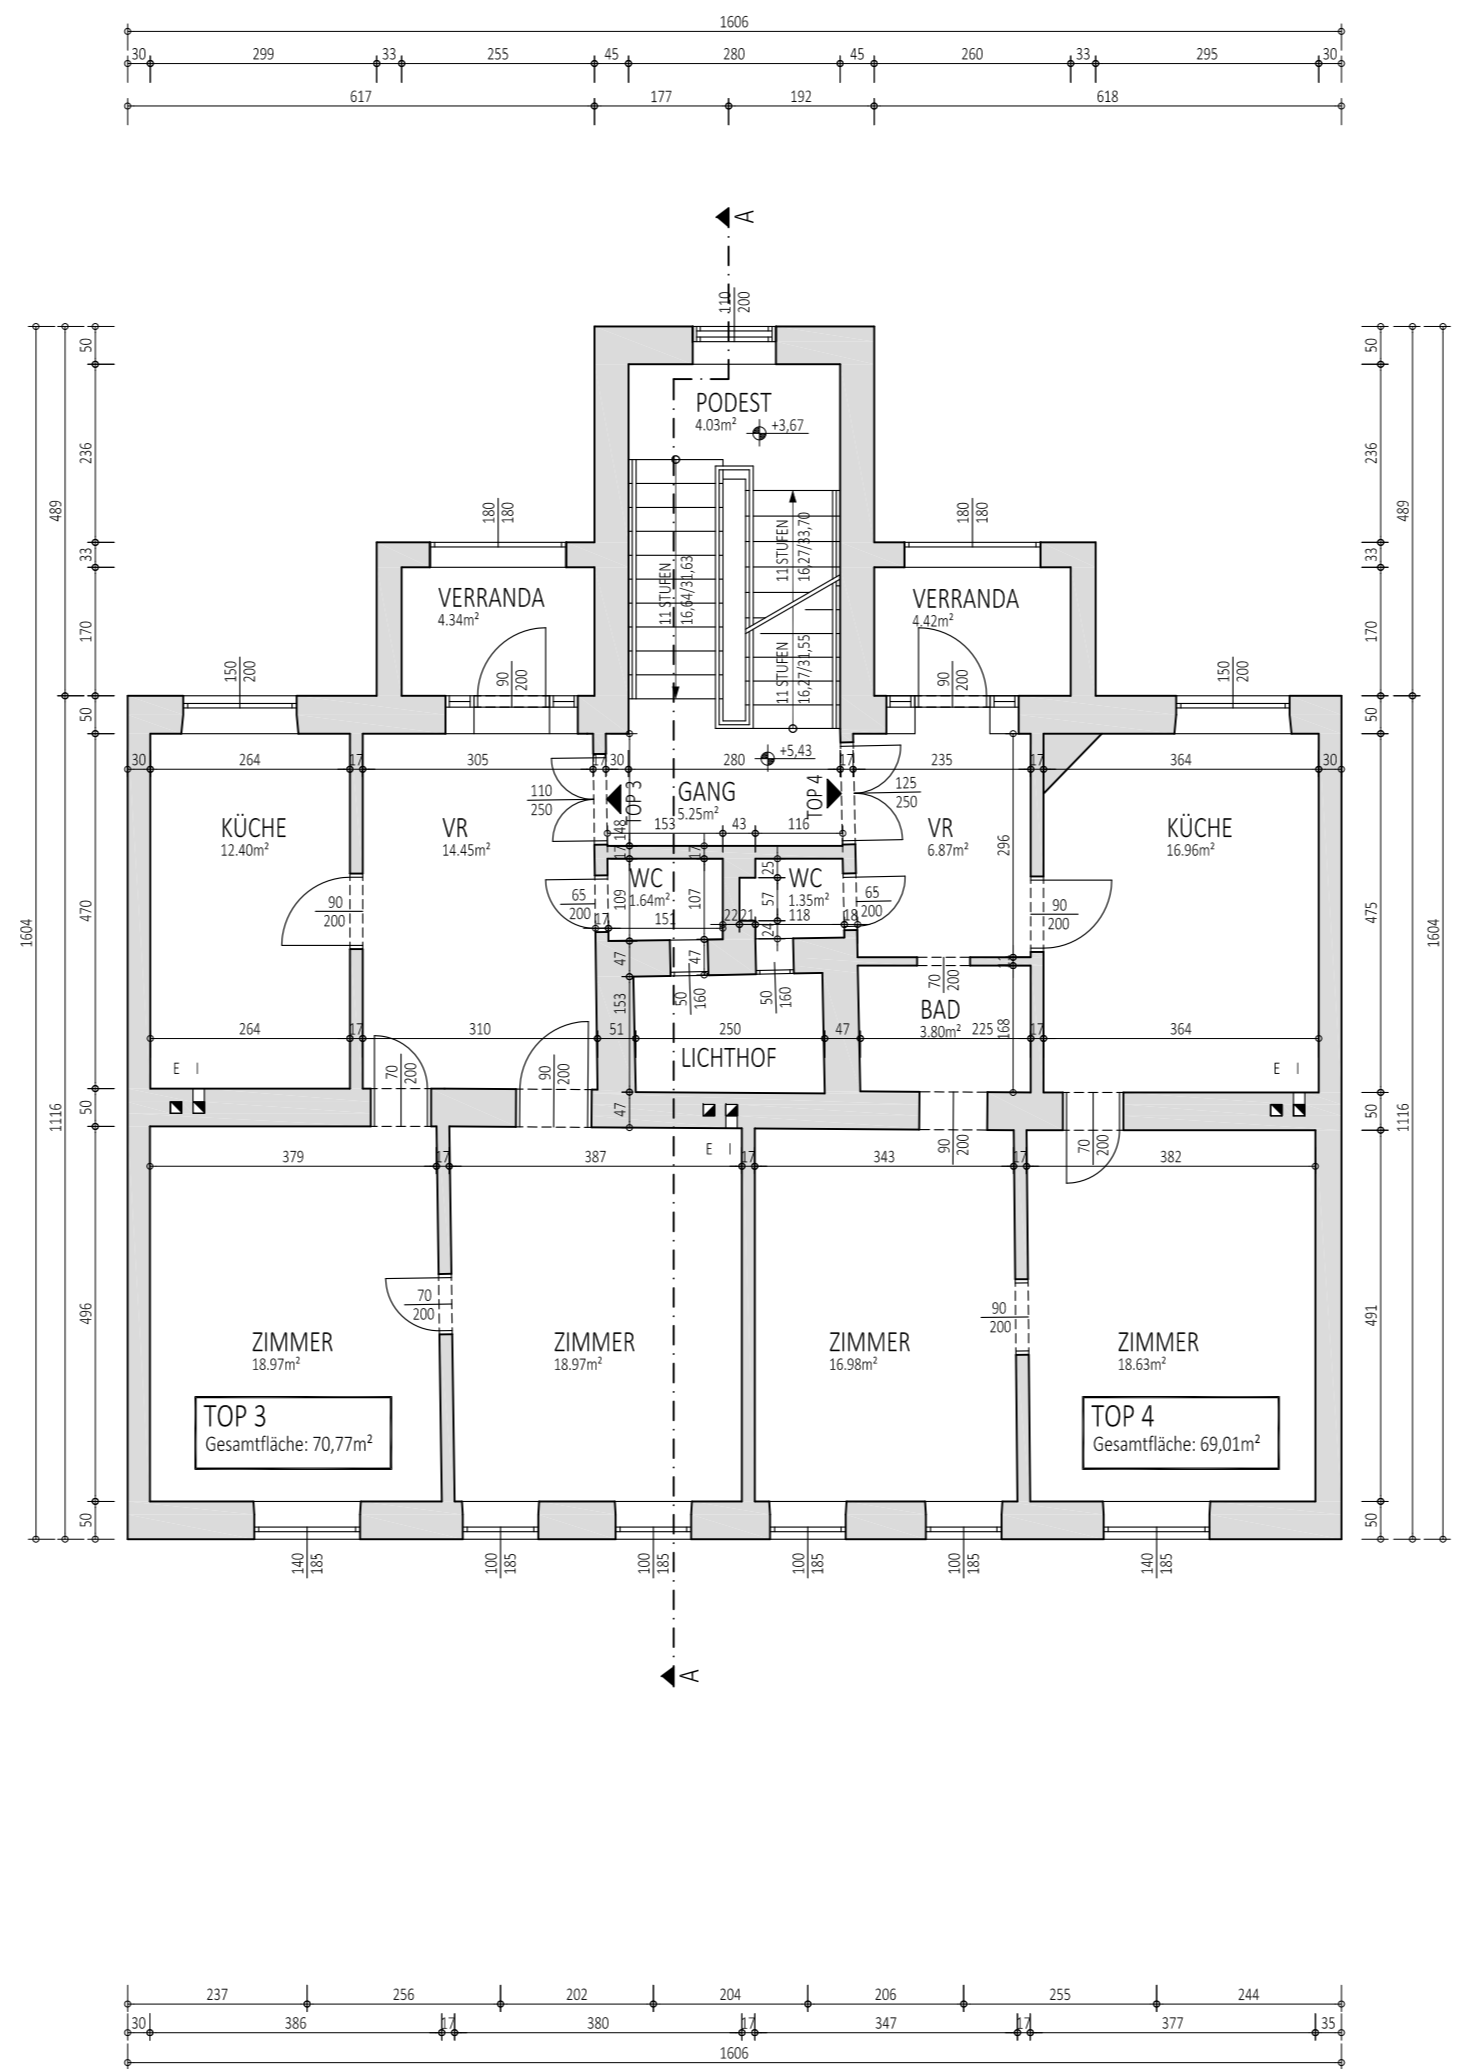


2.STOCK

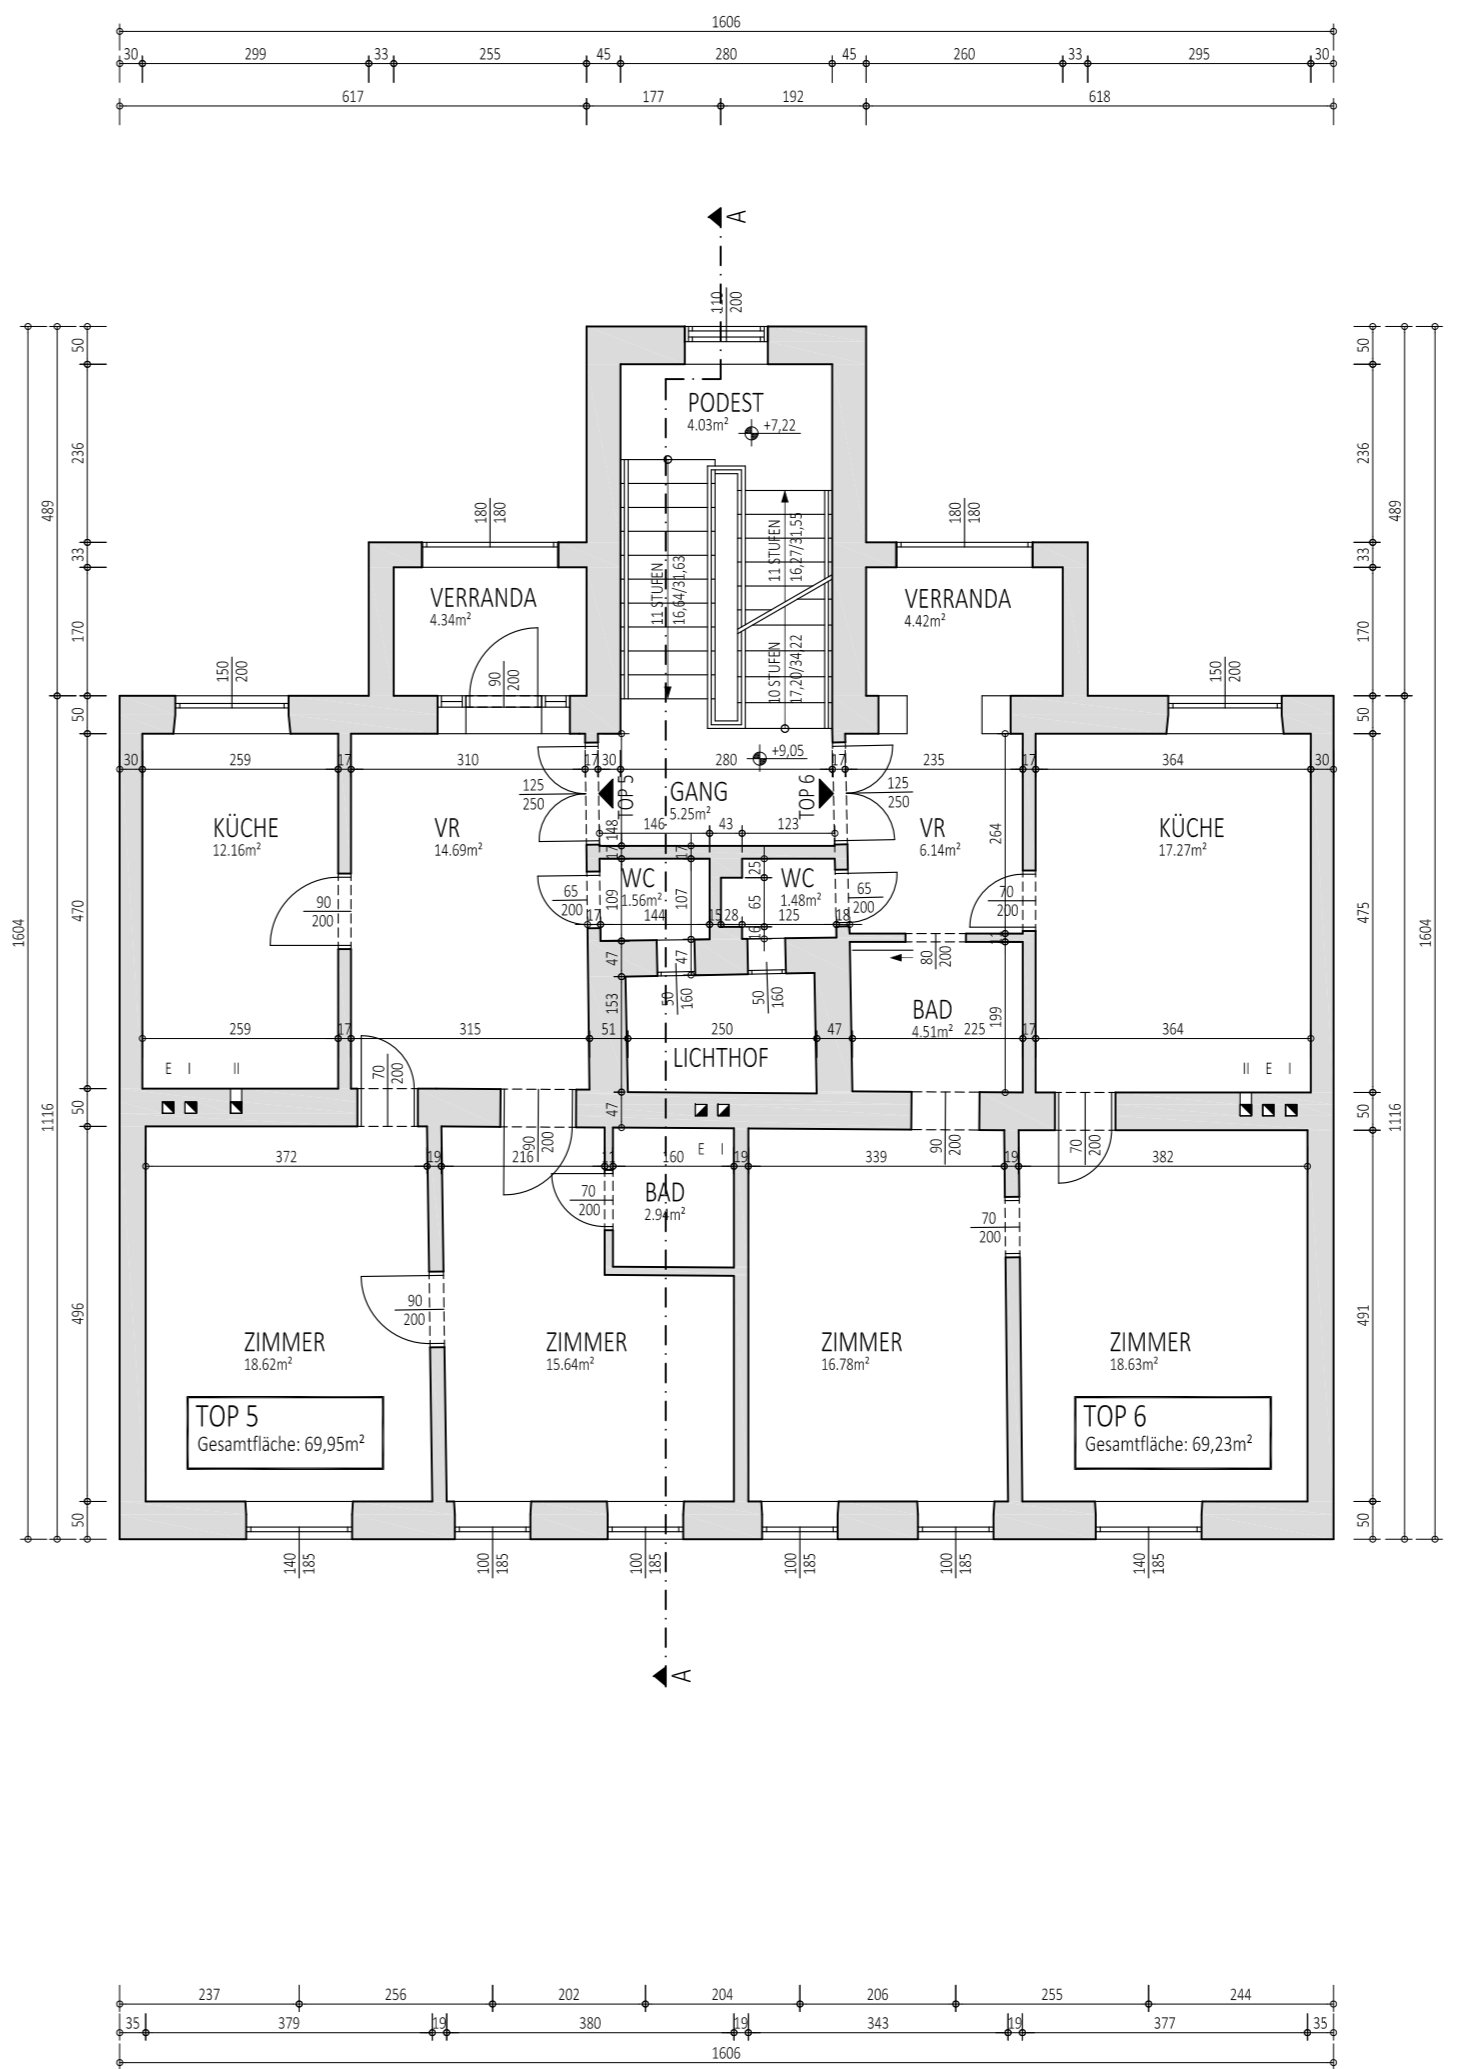


DACHBODEN

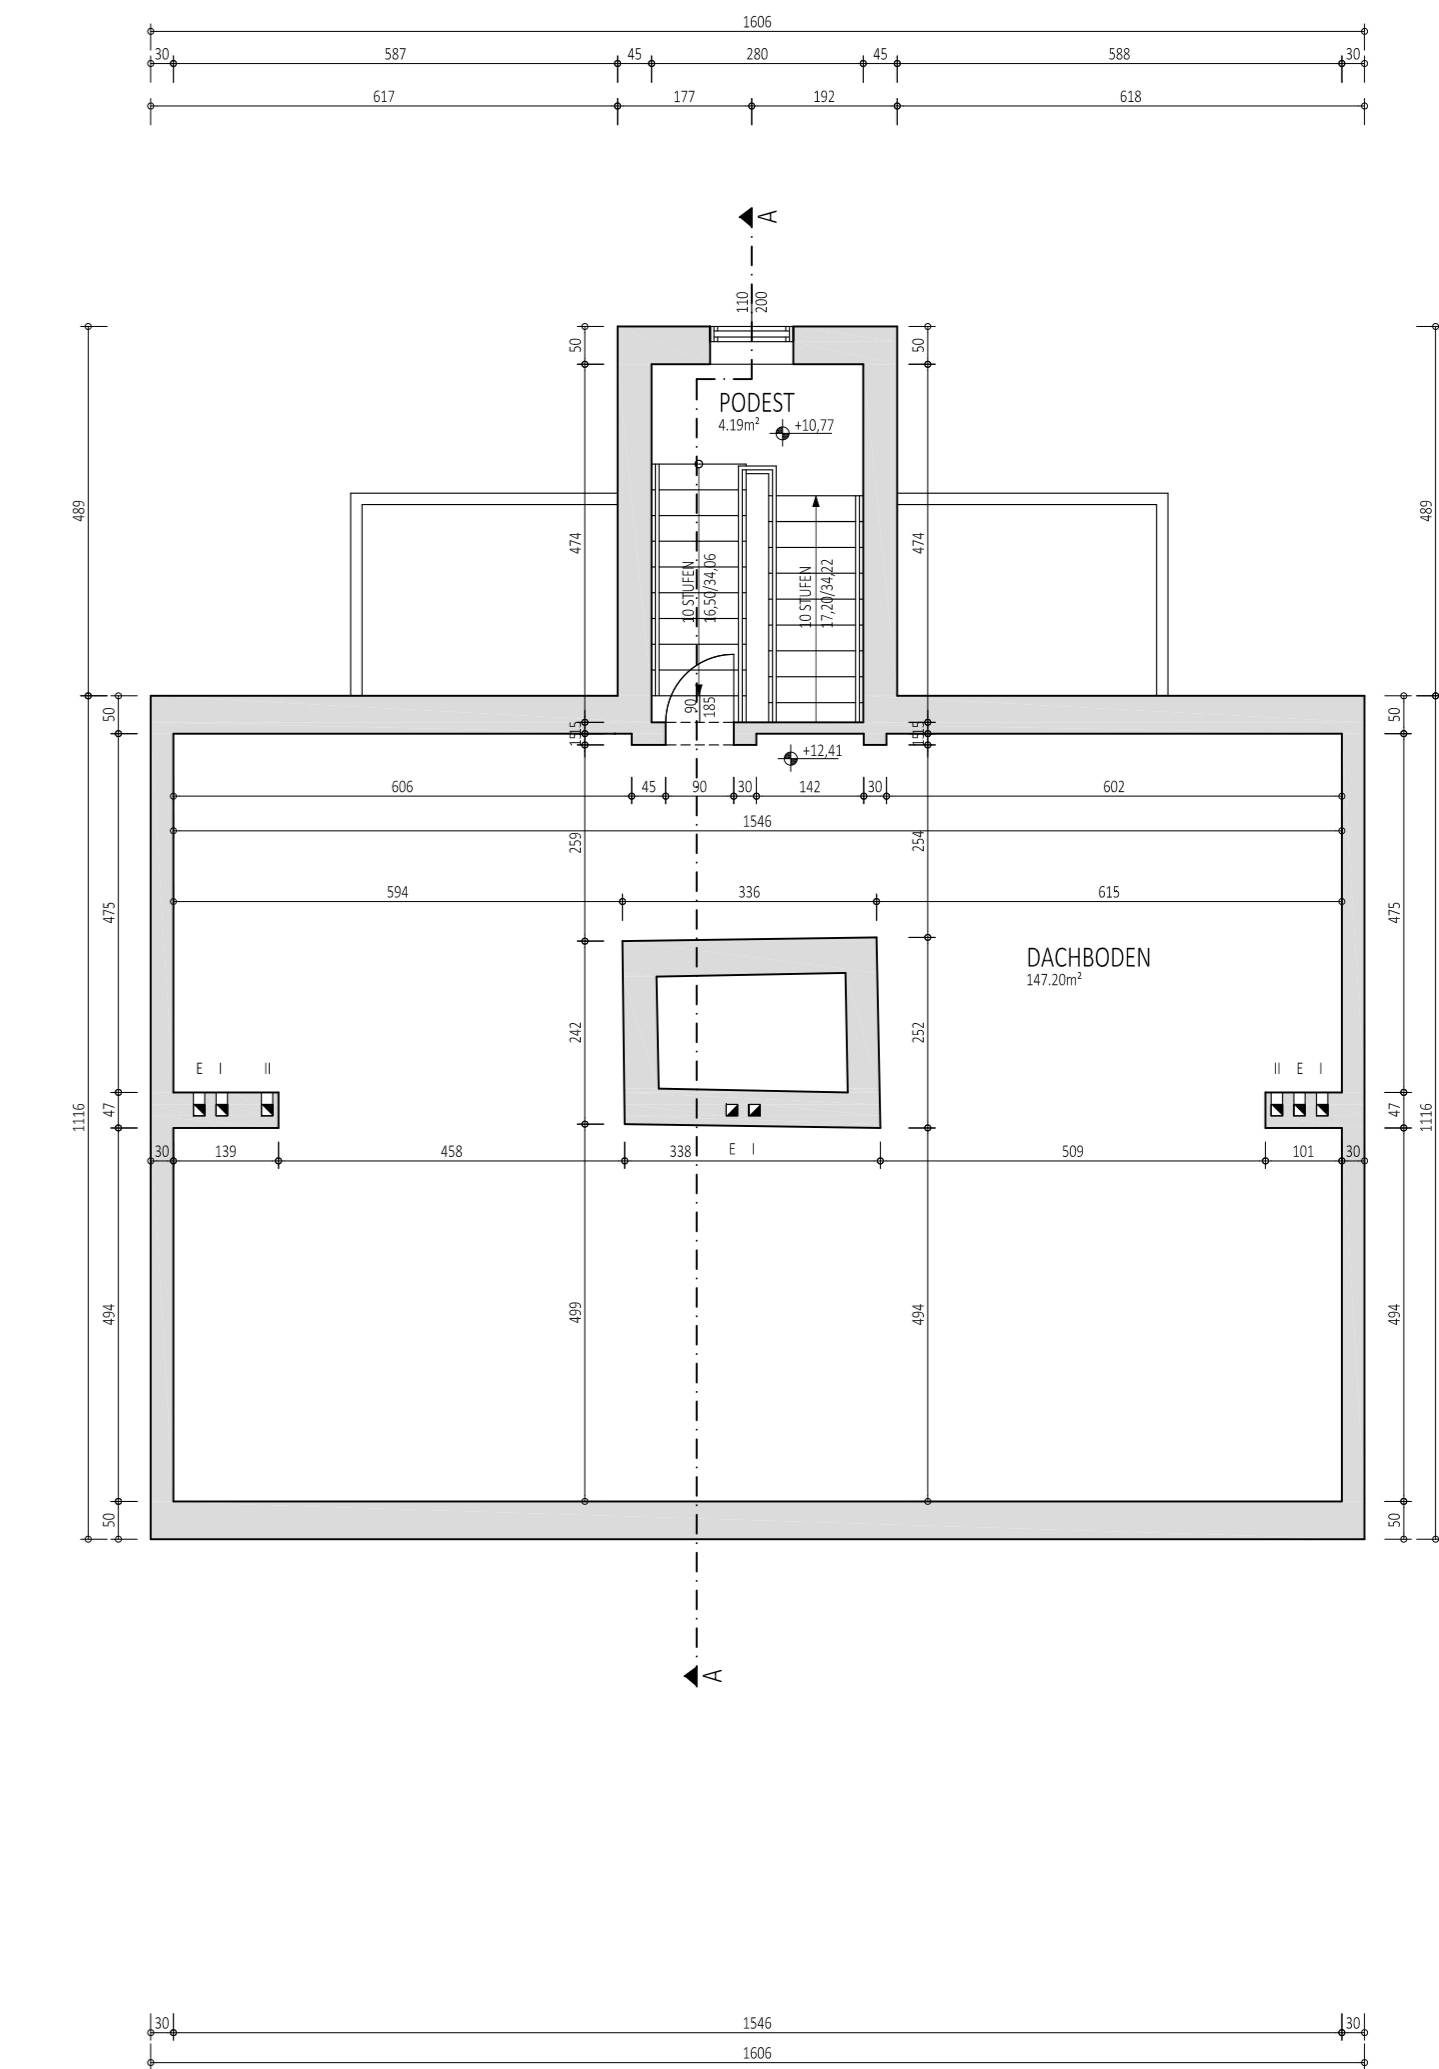


STRASSENANSICHT

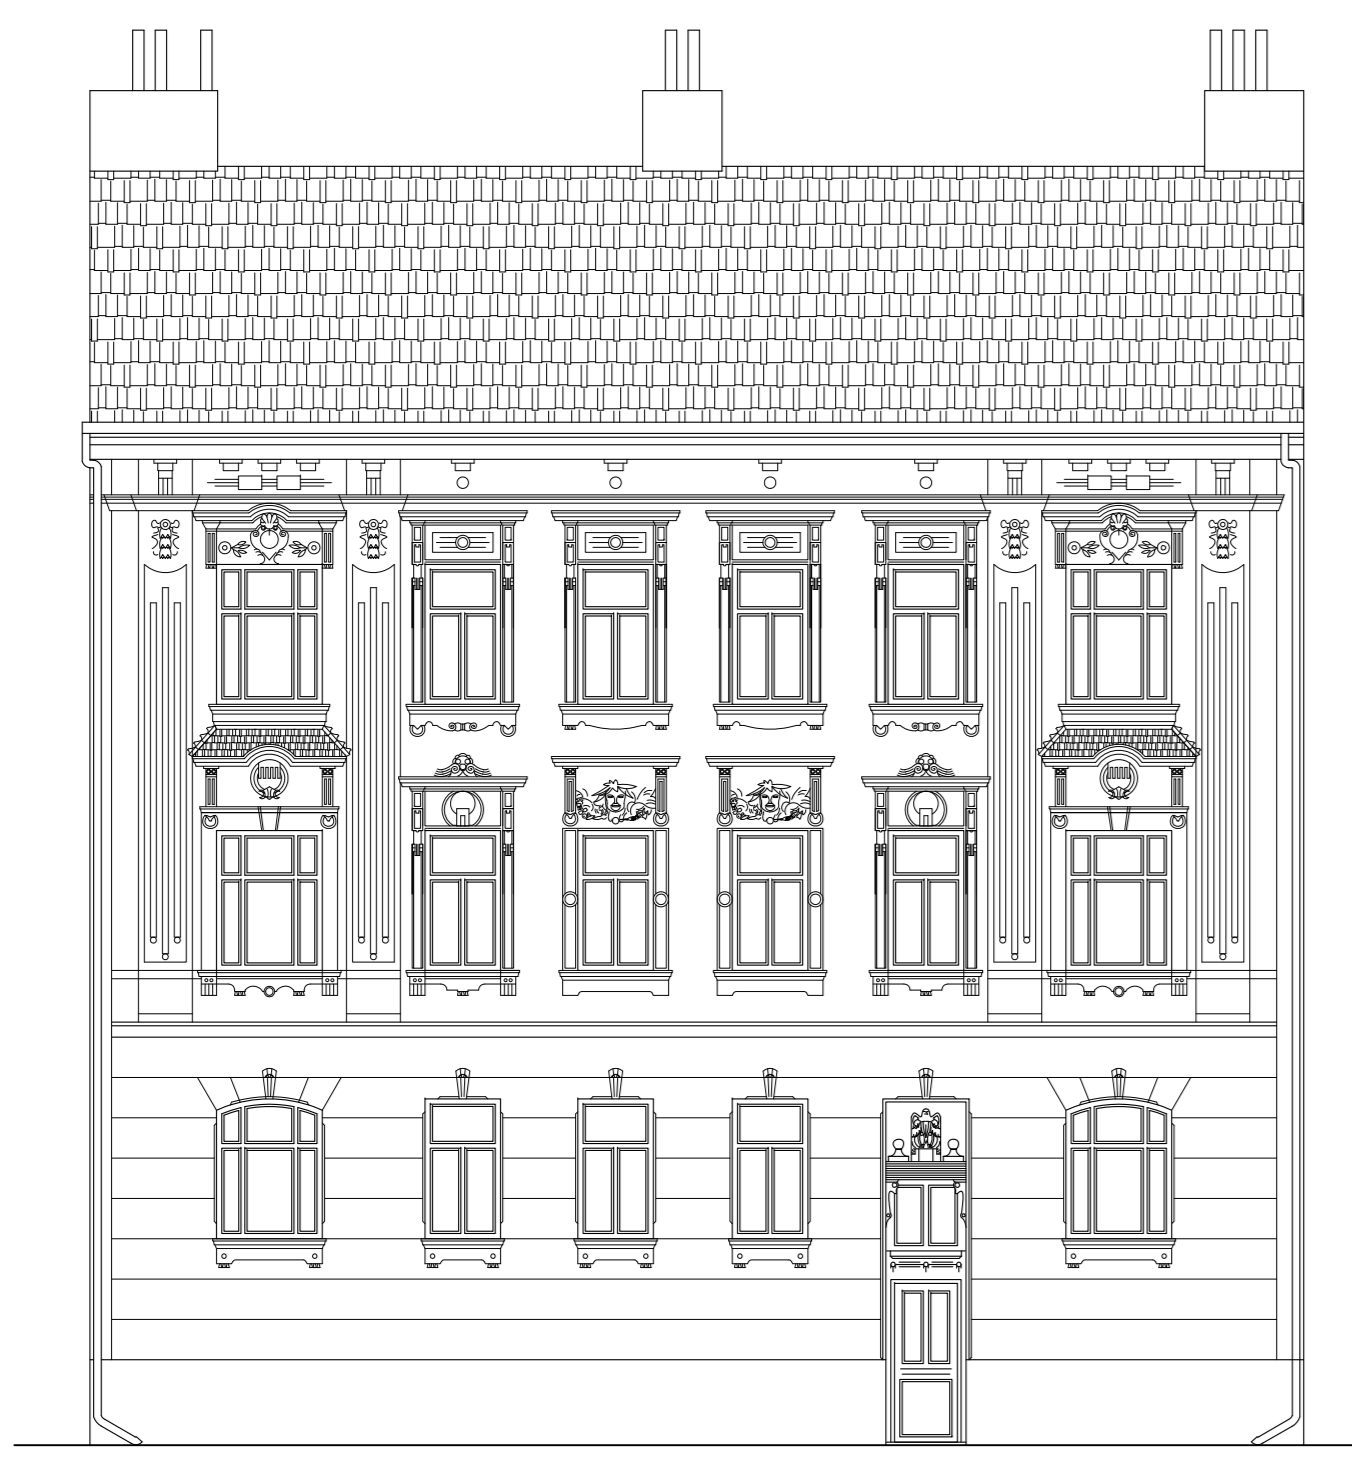

SCHNITT A-A

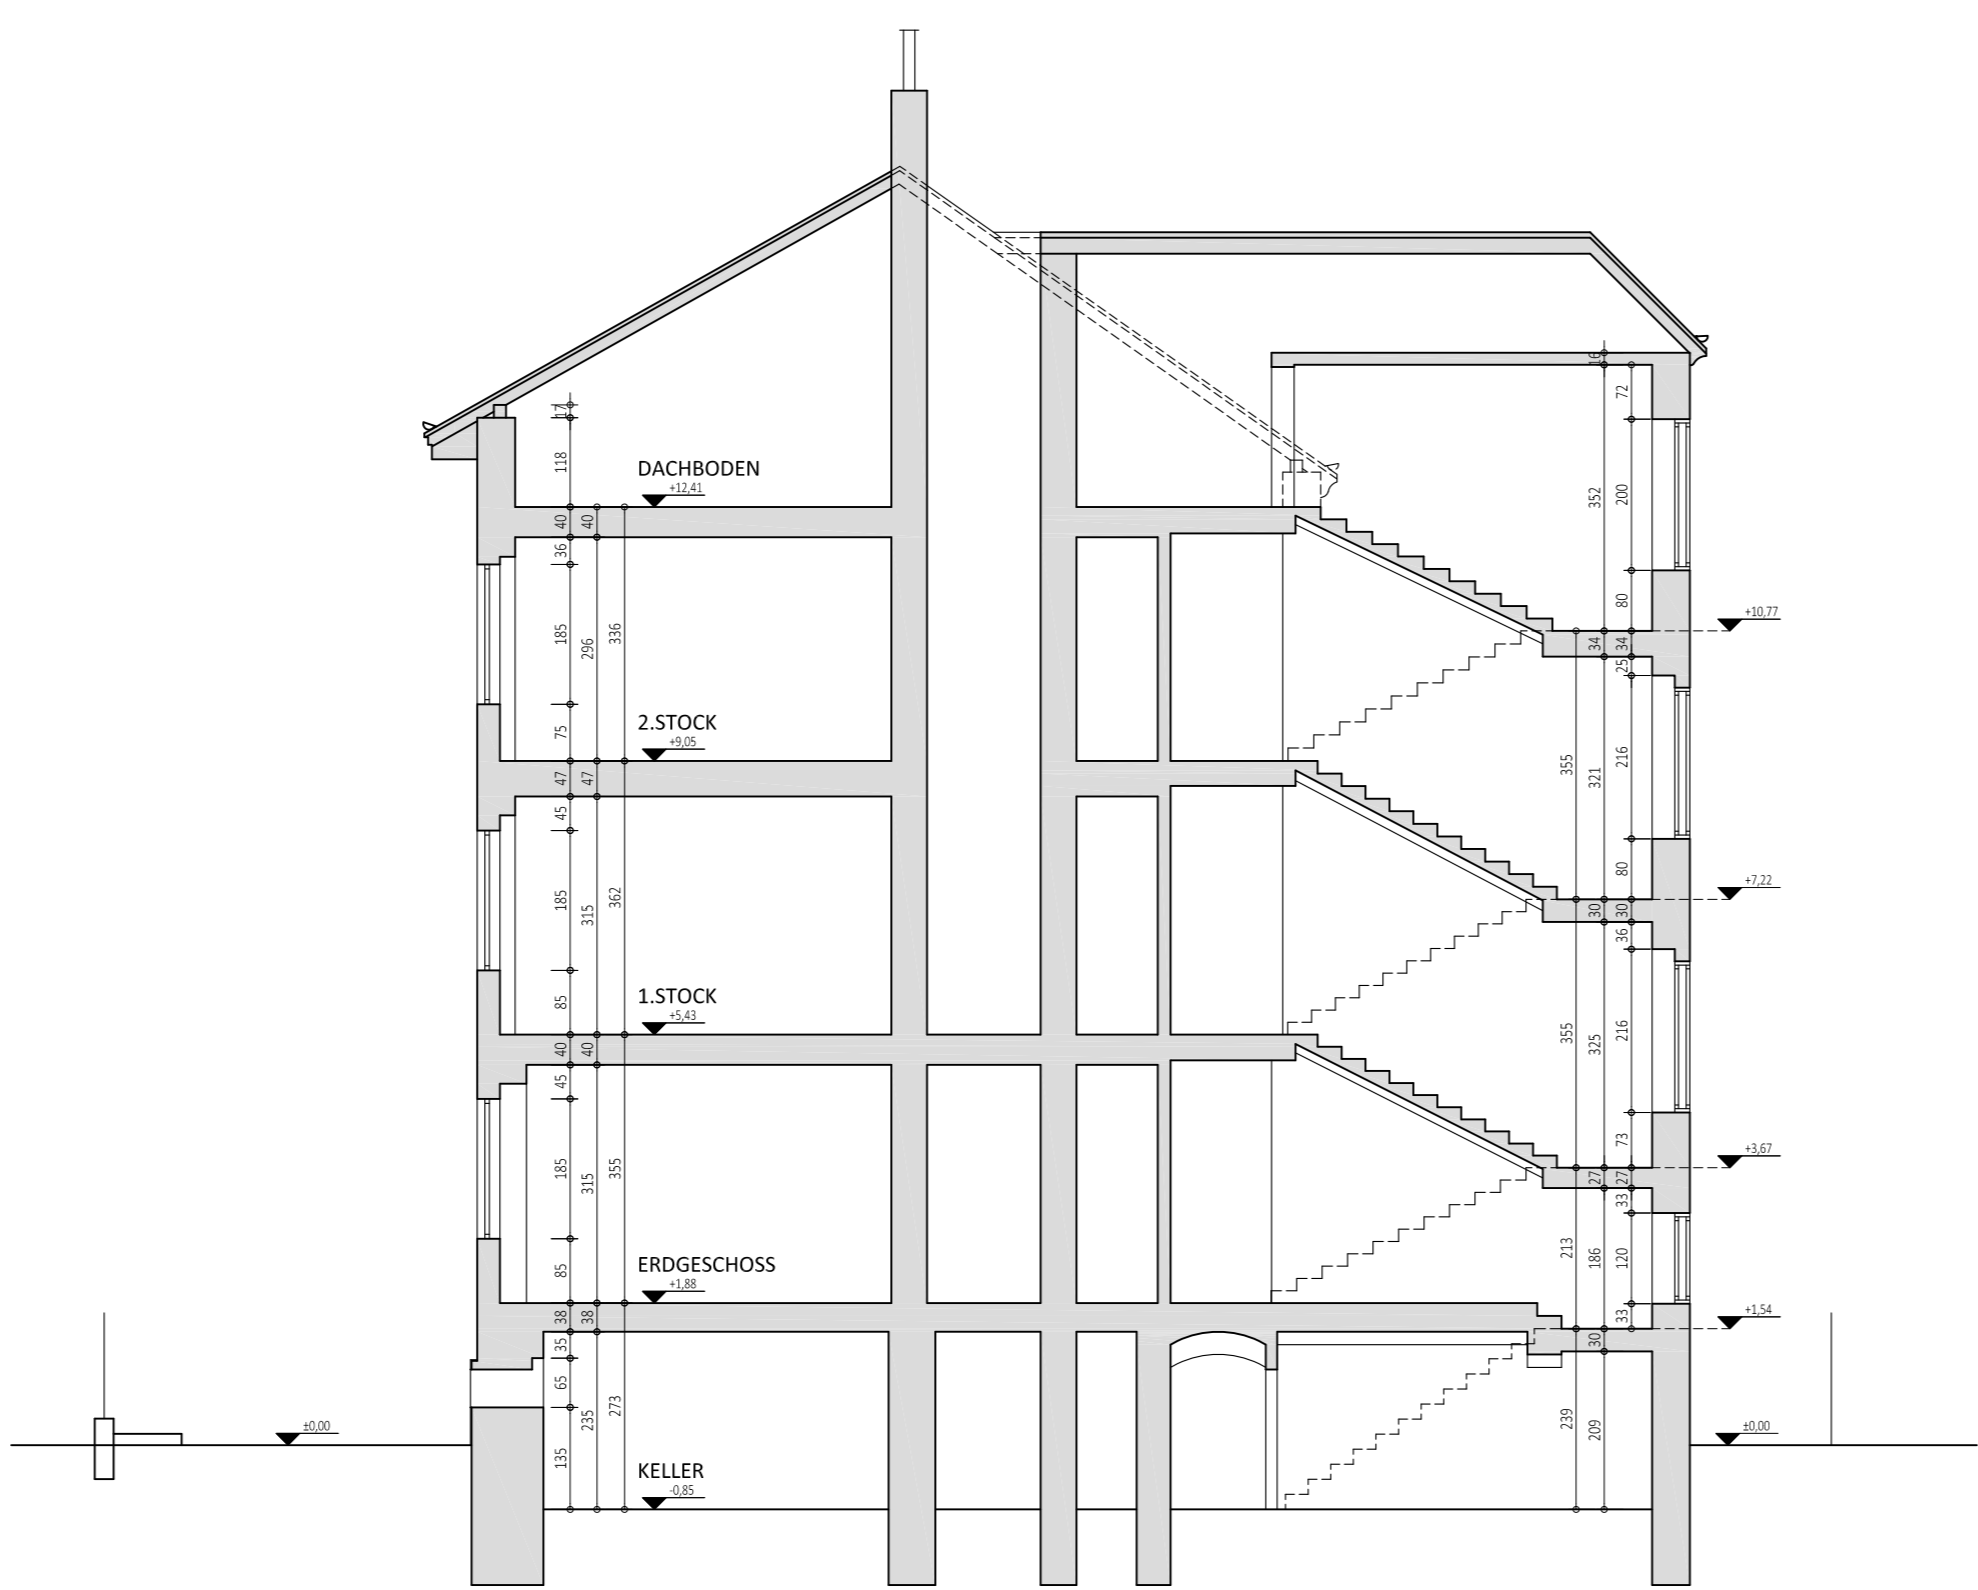

HOFANSICHT

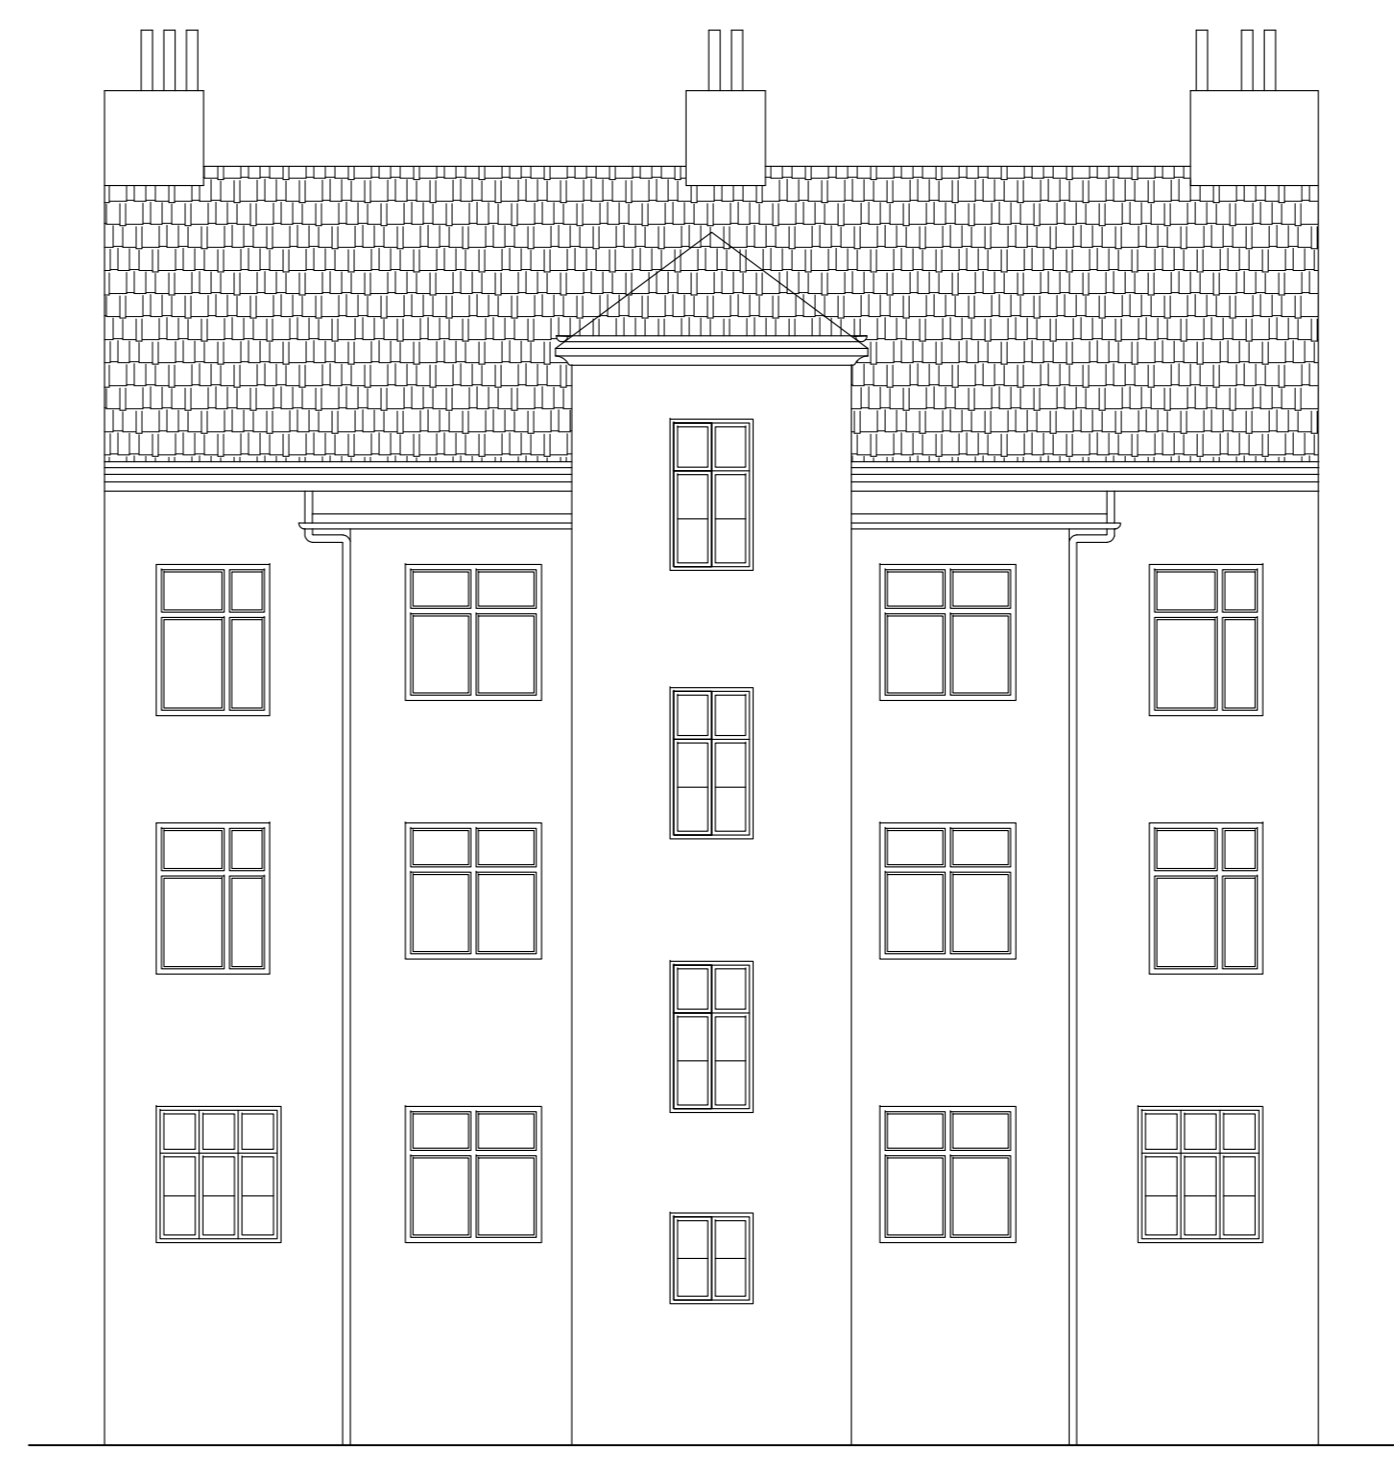


BESTANDSPLAN


IN DER FRIESSTRASSE 4 A-2540 BAD VÖSLAU

STADTPLAN:

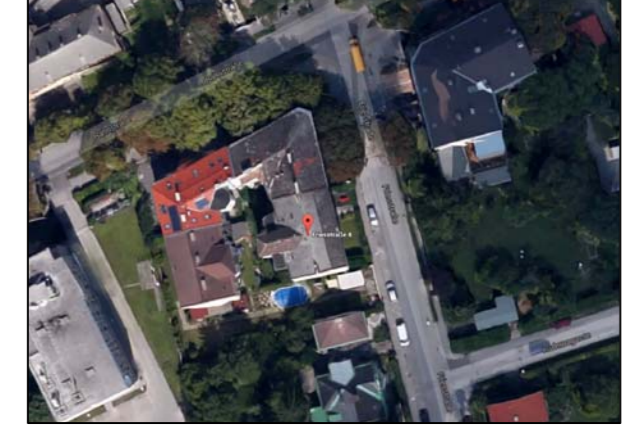

GRST.NR.:
496

EINLAGEZAHL:
934

KAT.G.:
04035 Vöslau

PROJEKTNR.:
835

PLANNR.:
01

MASSTAB:
1:100

PLANINHALT: GRUNDRISS, SCHNITT, ANSICHT, LAGEPLAN

BAUWERBER:
FKP Vermögensverwaltungs GmbH
Flurschutzstraße 15/37
1120 WIEN

GRUNDEIGENTÜMER:
FKP Vermögensverwaltungs GmbH
Flurschutzstraße 15/37
1120 WIEN

BAUFÜHRER:

PLANVERFASSER:
Bmstr. Dipl.-Ing. (FH) Markus BERGER GmbH
Ingenieurkonsult für Baugesamtwesen mbH
Schönbühner Straße 123 / Top 2
1050 WIEN
Tel./Fax: (0)21 78 64 634
Mobil: 0664 281 9 933
E-Mail: office@mberger.at

BAUBEHÖRDE:

gezeichnet: Wien, im November 2015